

Gewerbeoberschule  
(Technologische Fachoberschule - TFO)  
Istituto tecnico industriale  
(Istituto tecnico tecnologico - ITT)  
GOB / ITI

Landesberufsschule  
Scuola professionale provinciale  
LBS / SPP


Gewerbeoberschule  
(Technologische Fachoberschule - TFO)  
Istituto tecnico industriale  
(Istituto tecnico tecnologico - ITT)  
GOB / ITI

Landesberufsschule  
Scuola professionale provinciale  
LBS / SPP

ELEVATORE (BRAILLO)  
PER ROTELLE (HANDICAPPATI)

CUNICOLO ALLACCIAMENTO INFRASTRUTTURE (ESISTENTE)

Autonome Provinz Bozen Autonome für Südtirol		Provincia Autonoma di Bolzano Assessorato ai lavori pubblici	
Projekt Kodex: 22.02.093.015.03.31		Progetto Codice: 22.02.093.015.03.31	
GEWERBEOBERSCHULE SCHLANDERS ERWEITERUNG DER GEWERBEOBERSCHULE UND DER LANDESBERUFSSCHULE SCHLANDERS (PROTZENWEG)		ISTITUTO TECNICO INDUSTRIALE DI SILANDRO AMPLIAMENTO DELL'ISTITUTO TECNICO INDUSTRIALE E DELLA SCUOLA PROFESSIONALE DI SILANDRO (VIA CARRAIA)	
<b>AS-BUILTPROJEKT - PROGETTO AS BUILT</b>			
Planinhalt ELEKTROANLAGE DEFINITIVES PROJEKT Grundriss Ebene -3.77 m   Planta livello -3.77 m		I IMPIANTI ELETTRICI I PROGETTO DEFINITIVO 1:50 <b>E 01</b>	
Genehmigungen		Approvazioni	

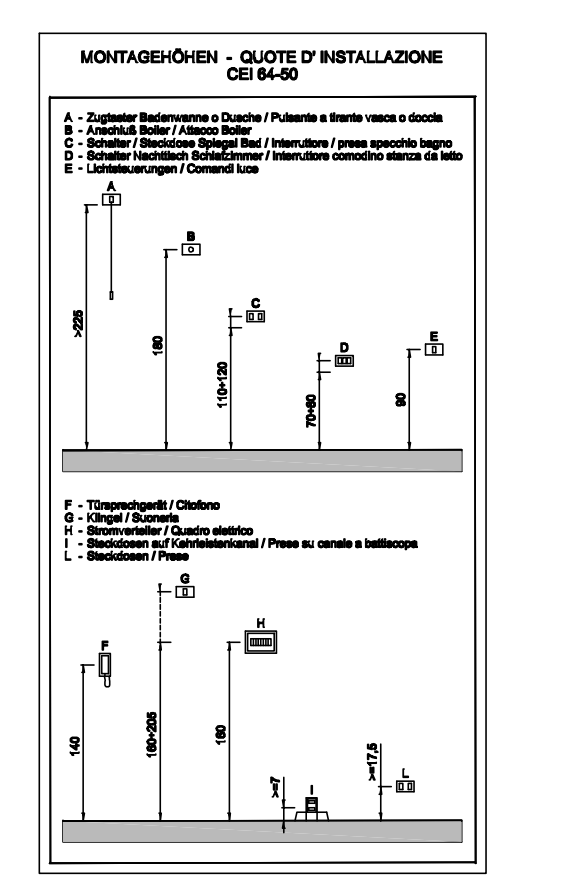

**LEGENDA - LEGENDE**

