Autonome Provinz Bozen
Assessorat für Bauten
Abt. 11 – Hochbau und technischer Dienst

Provincia Autonoma di Bolzano
Assessorato ai lavori pubblici
Rip. 11 – Edilizia e servizio tecnico

Provinzia Autonoma de Bulsan
Assessorat per i leures publics
Rep. 11 – Fraboth y servisc technich

Projekt / Progetto

Kodex: 22.02.093.015.03.31 / Codice: 22.02.093.015.03.31

GEWERBEOBERSCHULE SCHLANDERS ERWEITERUNG DER GEWERBEOBERSCHULE UND DER LANDESBERUFSSCHULE SCHLANDERS (PROTZENWEG)

ISTITUTO TECNICO INDUSTRIALE DI SILANDRO AMPLIAMENTO DELL'ISTITUTO TECNICO INDUSTRIALE E DELLA SCUOLA PROFESSIONALE DI SILANDRO (VIA CARRAIA)

AS-BUILTPROJEKT – PROGETTO AS BUILT

Planinhalt / Contenuto

ELEKTROANLAGE I IMPIANTI ELETTRICI

Grundriss Ebene +0,00 m | Pianta livello +0.00 m 1:50
Teilschnitt D1 | Sezione parziale D1 1:50

Plan Nr. | Tavola n.

E02
Teil 1 Parte

Der geschäftsführende Amtsdirektor / Il Direttore d'ufficio reggente	Verfasst / Elaborato	W.G. / N.S.	Datum / Data	10.01.2012	Änderung / Modifica	25.07.2017
Geom. Lukas Lantschner						

Bauherr / Committente	Planer / Progettista	Unternehmer / Appaltatore
Der Abteilungsdirektor / Il Direttore di ripartizione Dr.-Ing. Maurizio Patel Abt. 11 – Hochbau und technischer Dienst Rip. 11 – Edilizia e servizio tecnico 39100 BOZEN – BOLZANO Cristoforo Gleis 2 – 1. Stock	Dr.Arch. Walter Gadner + Partner 39012 MERAN / MERANO Cesare Battisti 101 / Corso Libertà 53 tel. 0473 238735 fax 0473 211760 e-mail arch.gadner@rolmail.net	Mörtgrgl S.r.l.–G.m.b.H. 39020 MERAN / LODRONA Gewerbezone 1 / Zona Artigianale 1 tel. 0473 931555 fax 0473 931596 e-mail info@mortgrgl.com

Genehmigungen / Approvazioni

Amt 11.2 -Hochbau West, Lft 2, Cristoforo „2 - 39100 BOZEN I
tel. 0471/412300-01 fax 0471/412309 I

Uff. 11.2 Ufficio edilizia ovest, Pia. presv. 2, via Cristof 2- 39100 BOLZANO
e-mail: Marina.Albertoni@provincia.bz.it

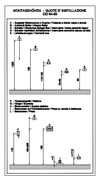

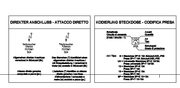

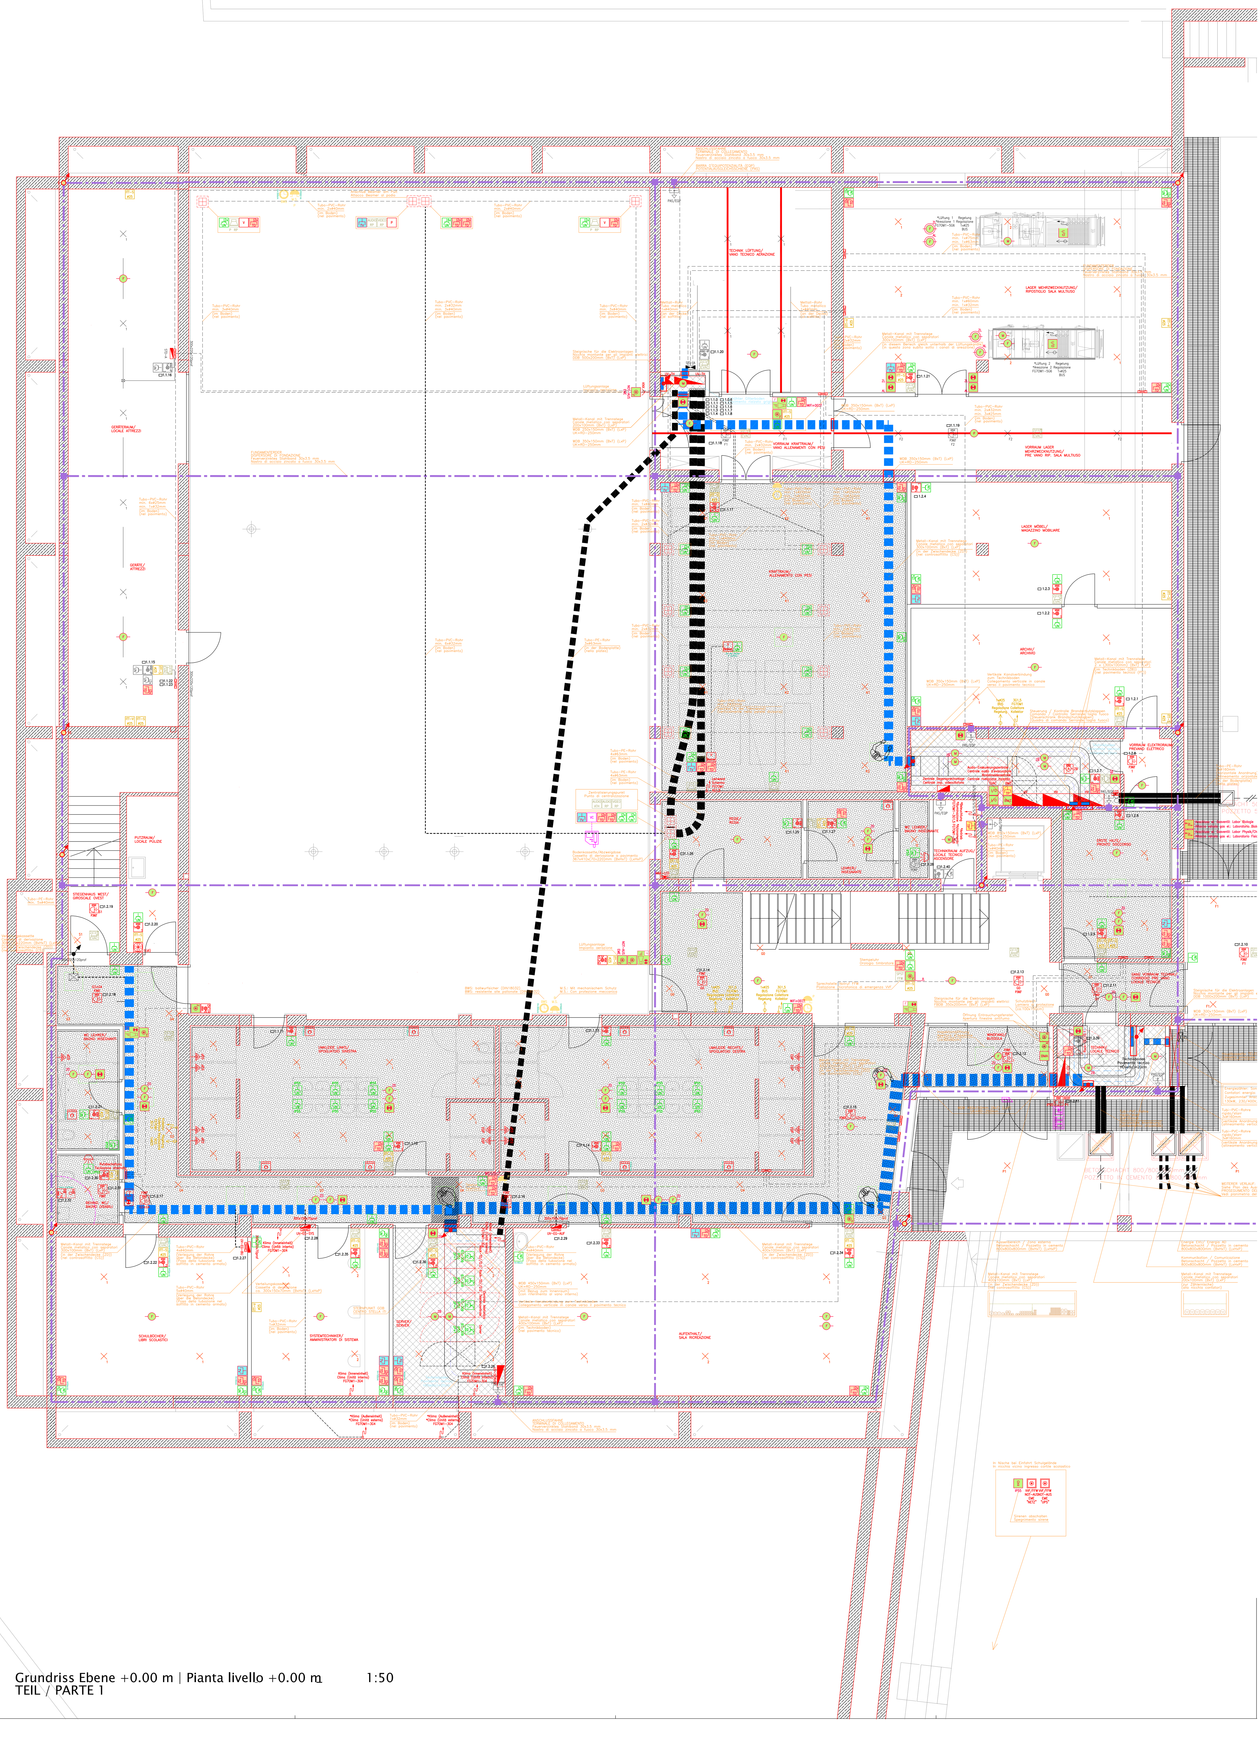
TECHNIK / UFFICIO TECNICO
LAGER MÖBEL / MAGAZZINO MOBILIARE
ARCHIV / ARCHIVIO
SCHALTRAUM / LOCALE INTERRUTTORI
SERVER / SERVER
SCHULBÜCHER / LIBRI SCOLASTICI
SYSTEMVERWALTUNG / AMMINISTRATORE DI SISTEMA
