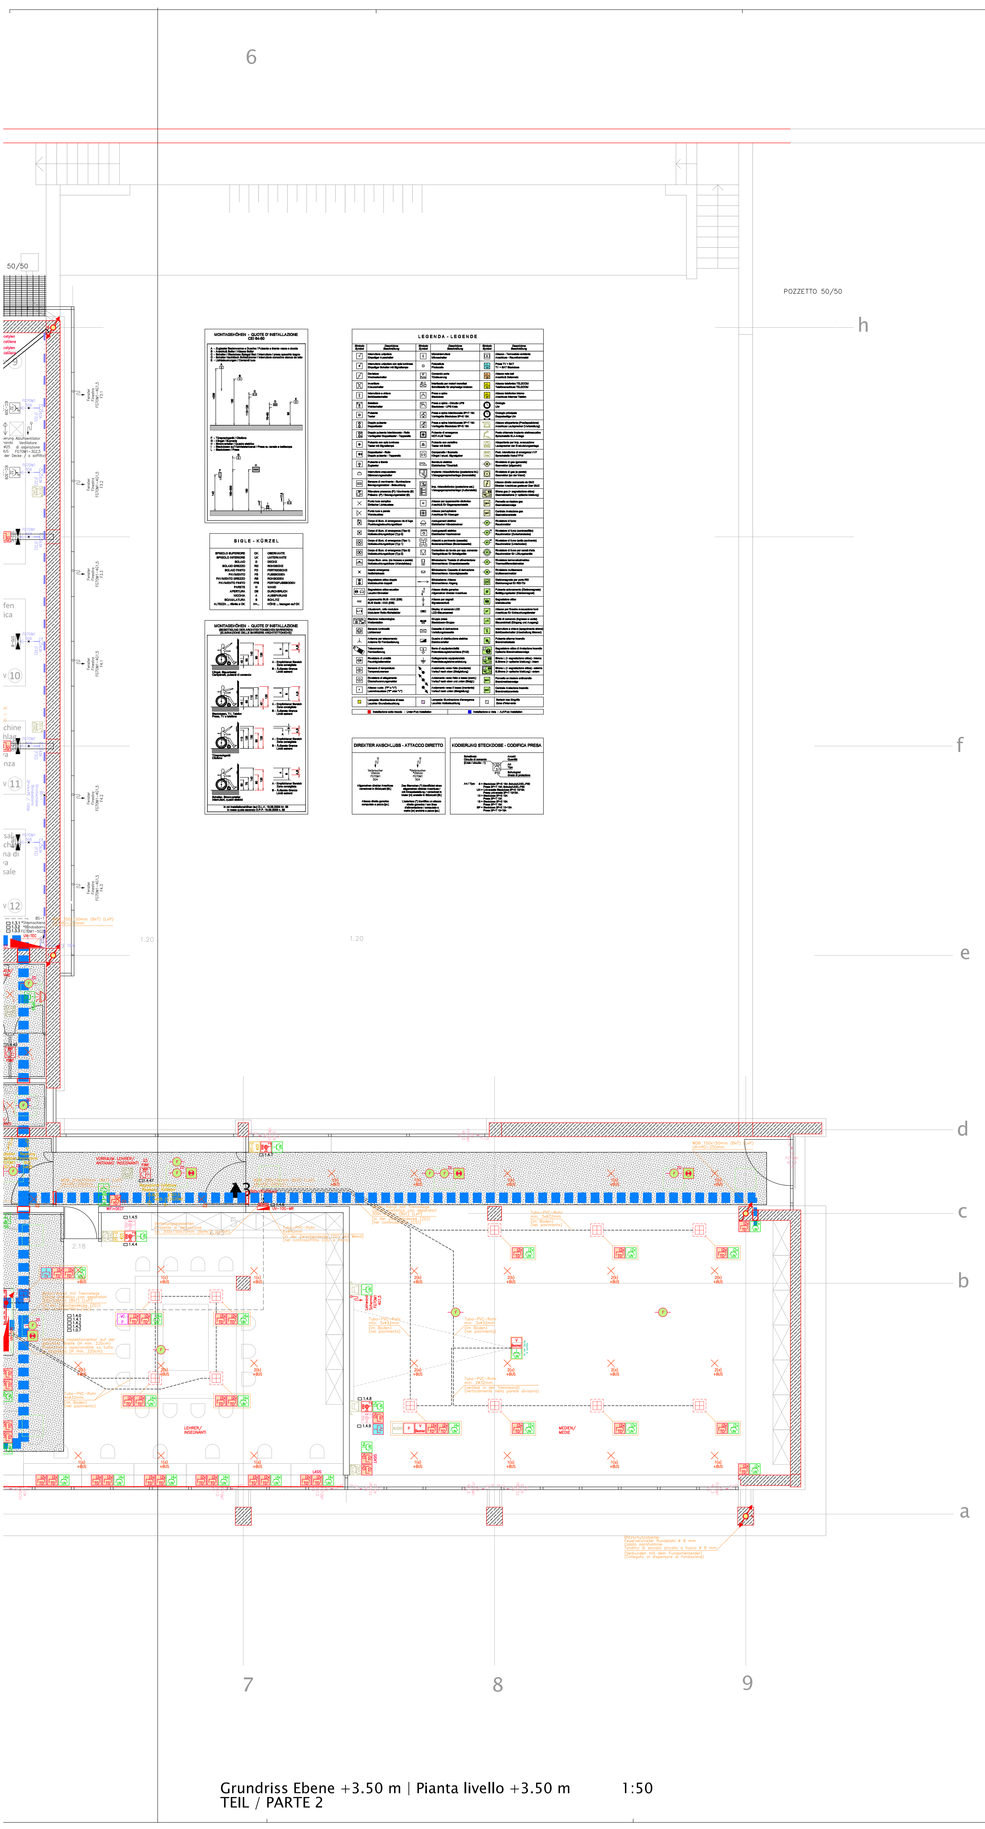

Grundriss Ebene +3.50 m | Pianta livello +3.50 m 1:50
TEIL / PARTE 2

Autonome Provinz Bozen
Assessorat für Bauten
Abt. 11 – Hochbau und technischer Dienst

Provincia Autonoma di Bolzano
Assessorato ai lavori pubblici
Rip. 11 – Edilizia e servizio tecnico

Provinzia Autonoma de Bulsan
Assessorat per i laures publics
Resp. 11 – Fraboitca sorvesc techneich

Projekt / Progetto

Kodex: 22.02.093.015.03.31 Codice: 22.02.093.015.03.31

GEWERBEOBERSCHULE SCHLANDERS
ERWEITERUNG
DER GEWERBEOBERSCHULE UND
DER LANDESBERUFSSCHULE
SCHLANDERS (PROTZENWEG)

ISTITUTO TECNICO INDUSTRIALE DI SILANDRO
AMPLIAMENTO
DELL'ISTITUTO TECNICO INDUSTRIALE E
DELLA SCUOLA PROFESSIONALE
DI SILANDRO (VIA CARRAIA)

AS-BUILTPROJEKT – PROGETTO AS BUILT

Planinhalt / Contenuto

ELEKTROANLAGE I IMPIANTI ELETTRICI

Grundriss Ebene +3.50 m | Pianta livello +3.50 m 1:50
Teilschnitt D2 | Sezione parziale D2 1:50

Plan Nr. | Tavola n.
E 03
TEIL 2 PARTE

Der geschäftsführende Amtsdirektor / Il Direttore d'ufficio reggente	Verfasst / Elaborato	W.C. M.S.	Datum / Data	10.01.2012	Änderung / Modifica	25.07.2017

Bauherr / Committente	Planer / Progettista	Unternehmer / Appaltatore
Der Abteilungsdirektor Il Direttore di ripartizione Dr. Ing. Maurizio Pinat Abt. 11 – Hochbau und technischer Dienst Ripart. 11 – Edilizia e servizio tecnico 39100 BOZEN / BOLZANO Crispistrasse 2 / via Crispi tel. 0471 / 412330-31 | fax 0471 / 412329	Dr.Arch. Walter Gadner + Partner 39012 MERAN / MERANO Freiheitsstrasse 63 / Corso Libertà 63 tel. 0473 / 230170 | fax 0473 / 211769 e-mail arch.gadner@rolmail.net	Moriggl S.r.l.-G.m.b.H. 39020 MERAN / GLORENZA Puntstrasse 2 / Via Punt 2 tel. 0473 / 831555 | fax 0473 / 831596 e-mail:info@moriggl.com

Genehmigungen / Approvazioni

Amt 11.2–Hochbau West, Gh 2, Crispistr. 2 – 39100 BOZEN T tel. 0471/412300-01 fax 0471/412309 | UFF. 11.2–Ufficio edilizia ovest, Pla. priv. 2, via Crispi 2–39100 BOLZANO e-mail: Marina.Alberton@provincia.bz.it